






+6678.357 (座標値種別：測量成果)

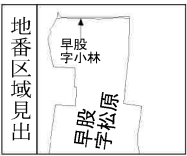



請求部	所在	岩沼市早股字松原					地番	415番		
出力縮尺	1/500	精度区分	甲二	座標系番号又は記号	X	分類	地図(法第14条第1項)国調法19-5指定	種類	土地区画整理所在図	
作成年月	令和4年6月1日				備付年月日(原図)	令和4年10月3日		補記事項		

岩沼市早股松原土地区画整理事業
出来形確認測量図

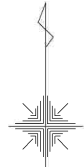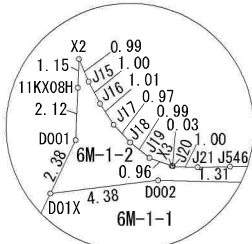

S=1:500 (A3)

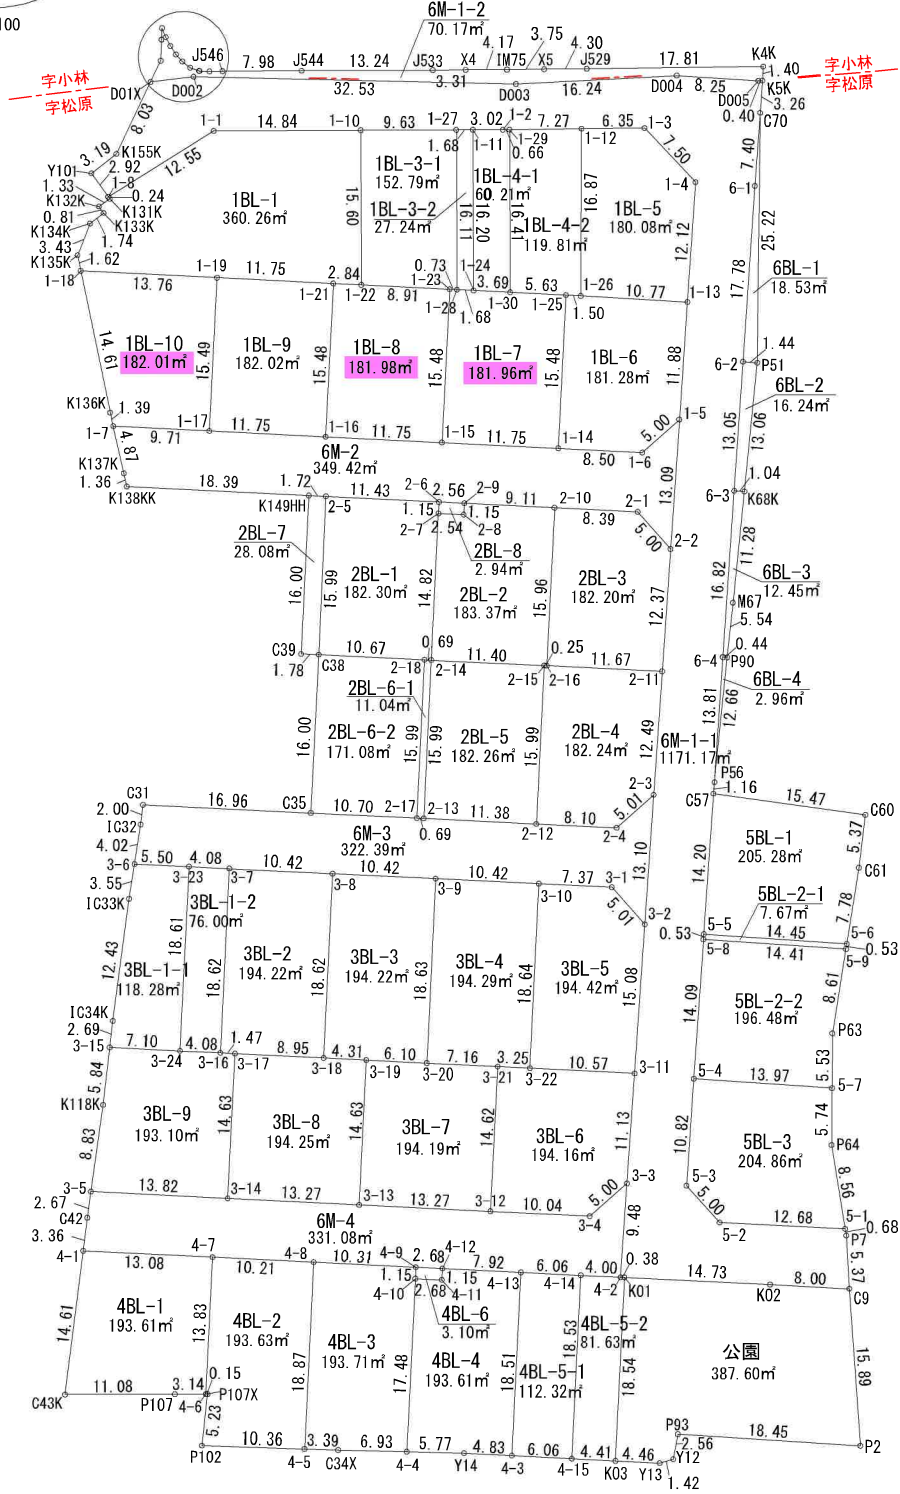

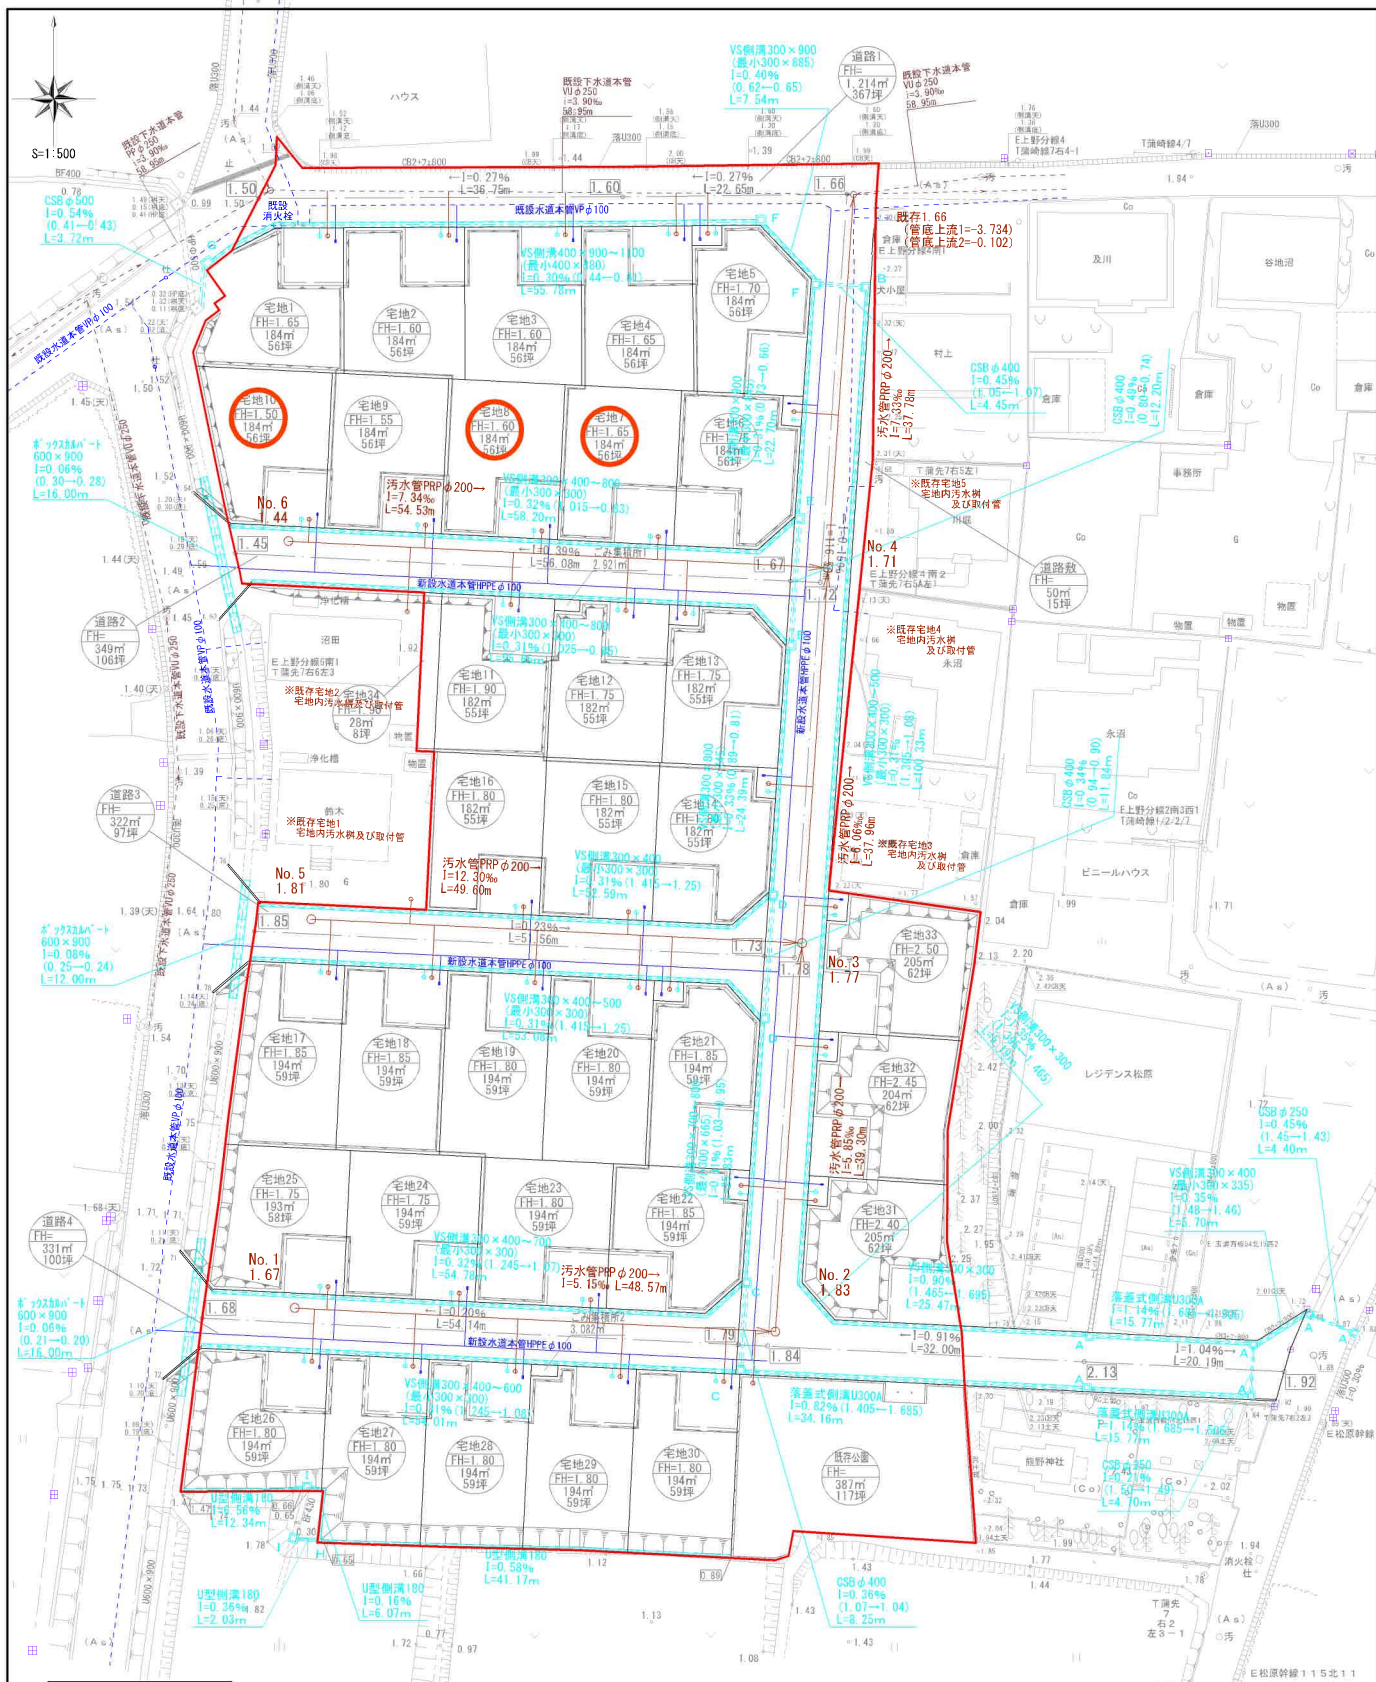

記号	名称
	雨水排水施設
	宅地内雨水排水
	雨水排水施設(埋設)
	汚水管
	汚水管PRPφ200
	宅地内汚水管
	汚水排水施設(既存)
	上水道施設
	上水道施設(既存)
	開発区域

※道路側溝は10mに1箇所「シ」字を使用する。
※宅地内雨水排水施設は「シ」字を使用する。

※集水枠A □500×600
集水枠B □600×700
集水枠C □600×900
集水枠D □600×1000
集水枠E □600×1100
集水枠F □600×1200
集水枠G □700×1400
集水枠H □800×500
集水枠I □600×600

区域名	岩沼市早股字松原 地内		
設計者			
図名	給排水施設計画平面図		
縮尺	1/500	図番	7-1
申請者			