


表示年月日：2023/06/08

イ 440

(座標値種別：測量成果)

+6801.221

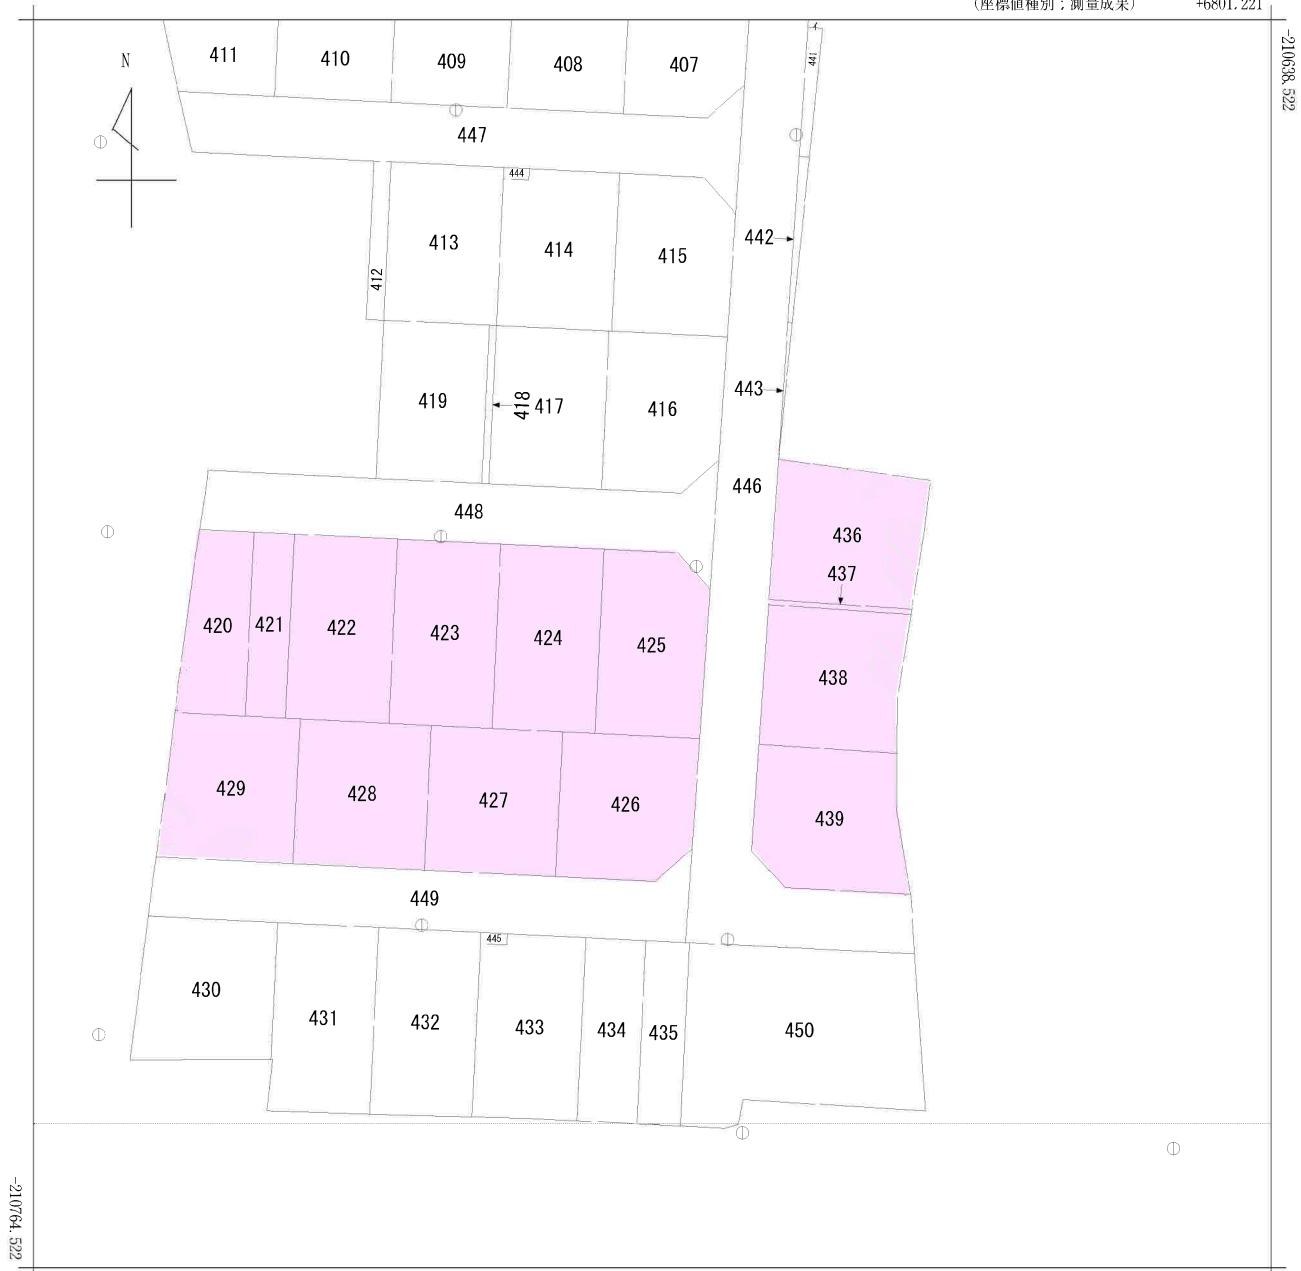

+6676.221


(座標値種別：測量成果)




|      |          |          |    |           |           |           |                       |      |           |  |
|------|----------|----------|----|-----------|-----------|-----------|-----------------------|------|-----------|--|
| 請求部  | 所在       | 岩沼市早股字松原 |    |           |           | 地番        | 425番                  |      |           |  |
| 出力縮尺 | 1/500    | 精度区分     | 甲二 | 座標系番号又は記号 | X         | 分類        | 地図(法第14条第1項)国調法19-5指定 | 種類   | 土地区画整理所在図 |  |
| 作成年月 | 令和4年6月1日 |          |    |           | 備付年月日(原図) | 令和4年10月3日 |                       | 補記事項 |           |  |

参考

岩沼市早股松原土地区画整理事業  
出来形確認測量図

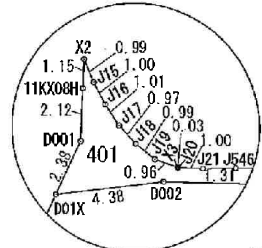

S=1:500 (A3)

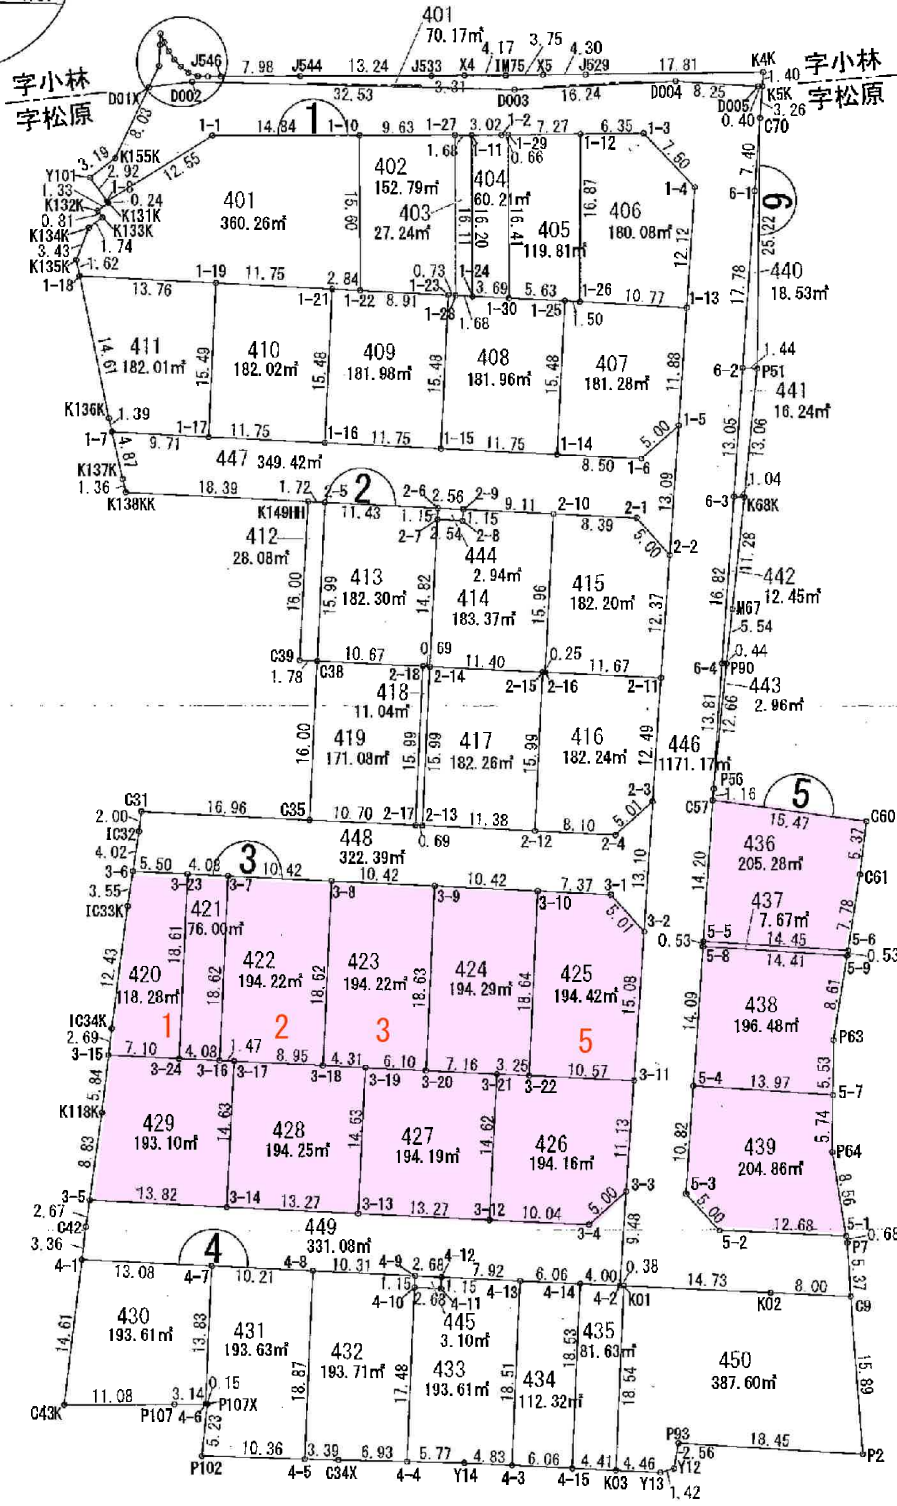

# 困障負担図



|     |             |     |   |
|-----|-------------|-----|---|
| 区域名 | 岩沼市早股字松原 地内 |     |   |
| 設計者 |             |     |   |
| 図 名 | 土地利用計画図     |     |   |
| 縮 尺 | 1/500       | 図 番 | 4 |
| 申請者 |             |     |   |