
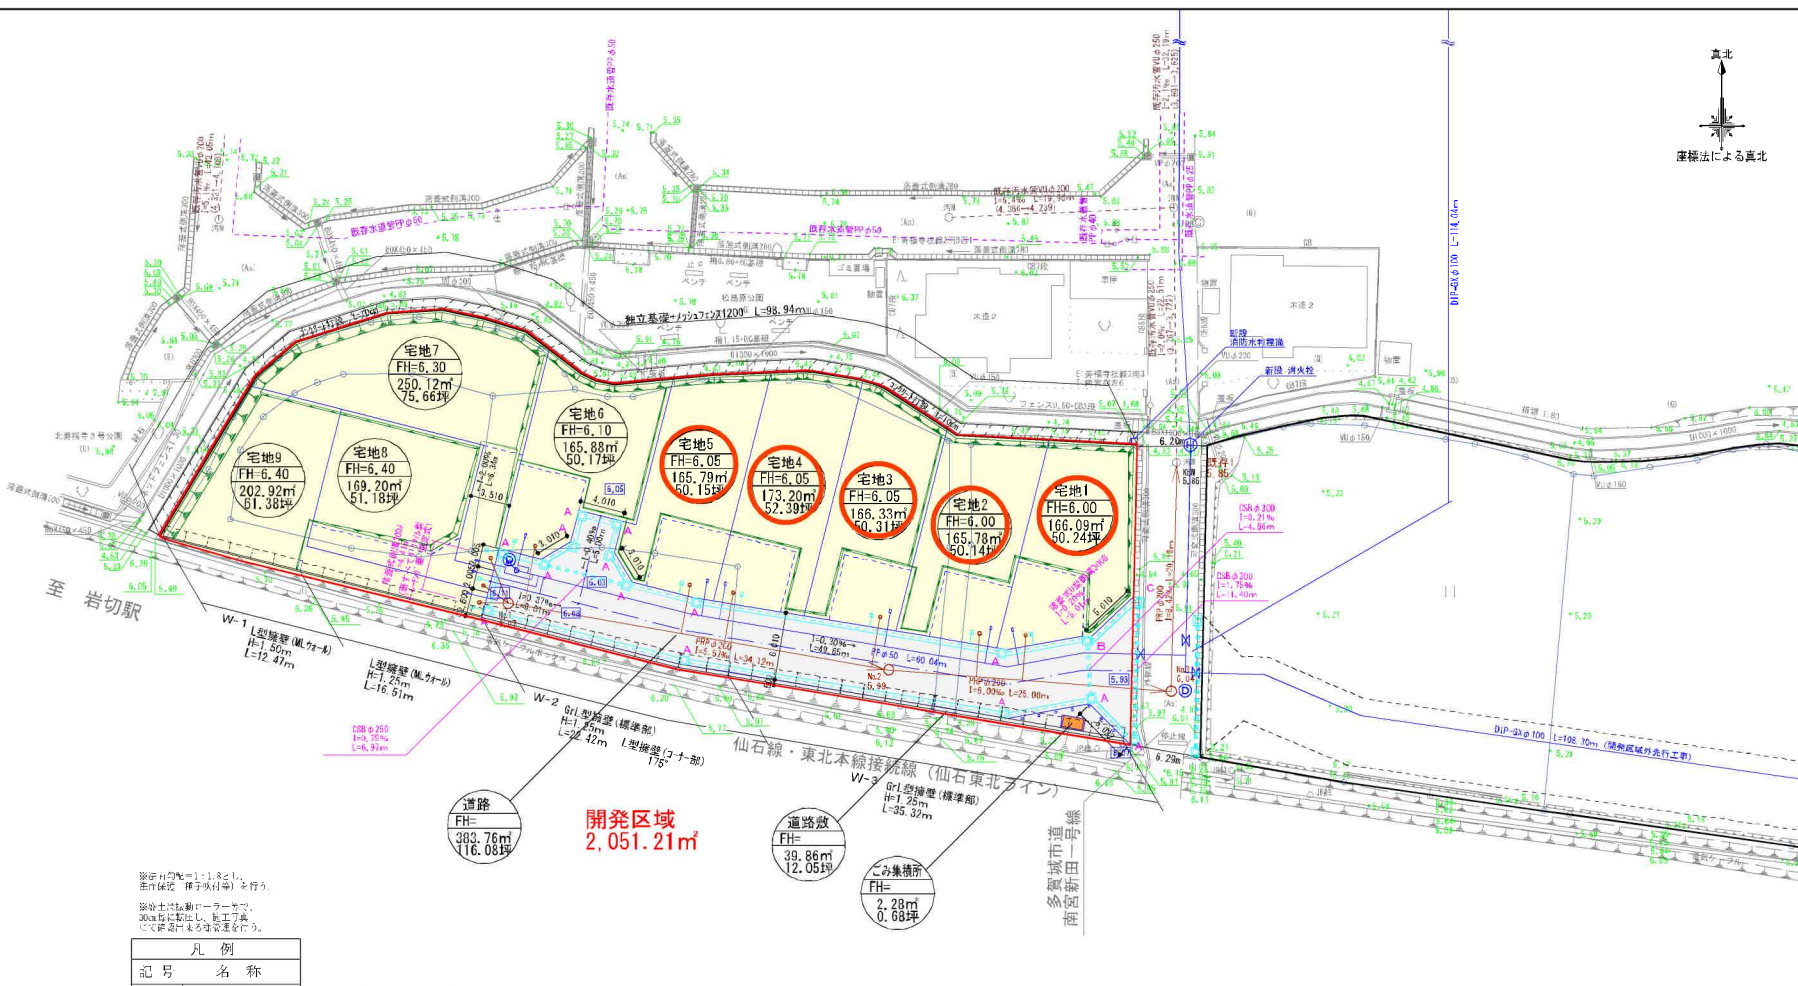


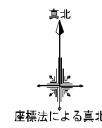

※道路幅員は1.8とし、
歩道幅員(標準幅員)を行う。
※防火上は避難ロープ等で、
30cm毎に敷設し、施工工程
にて歩道幅員を確保する。

凡 例	
記 号	名 称
	雨水排水施設
	宅地内雨水溝
	雨水排水施設(埋設)
	汚水人孔及び汚水管
	宅地内汚水管
	汚水排水施設(既存)
	上水道施設
	上水道施設 埋/管径φ25
	上水道施設(既存)
	開発区域

集水圏A □300×600
集水圏B □200×700
集水圏C □300×1200

④：消火栓
⑤：排水設備
M：仕切弁

開発区域
2,051.21㎡

○本開発行為による計画戸数＝9戸
必要面積(有効面積)
0.20㎡/戸×9戸＝1.80㎡
有効面積としては、
開口1.80m×奥行1.00m＝1.80㎡
CB庁を含めると、
開口2.04m×奥行1.12m＝2.28㎡

平均=180.59㎡/宅地			
土地利用面積一覧表			
凡例	種別	面積(㎡)	割合(%)
	宅地(9戸)	1,625.31	79.24
	道路・道路敷	423.62	20.65
	ごみ集積所	2.28	0.11
計		2,051.21	100


1箇所

区域名	多賀城市山王宇松島原・三千刈 地内		
設計者			
図 名	土地利用計画図		
縮 尺	1/400	図 番	4
申請者			

3号地

地番	67-3	地積測量図	4/10
土地の所在	多賀城市山王字松島原		

座標求積表			
測地成果2011(世界測地系)			
地番	測点名	Xn	Yn
67-3	KK38	-188763.367	11670.318
	KK21	-188763.704	11671.575
	KK22	-188764.078	11672.333
	KK32	-188767.627	11677.745
	KS4	-188768.594	11677.500
	KS5	-188765.027	11669.898
		倍面積	-25.861044
		面積	12.9305220
		地積	12.93㎡
総計			12.9305220

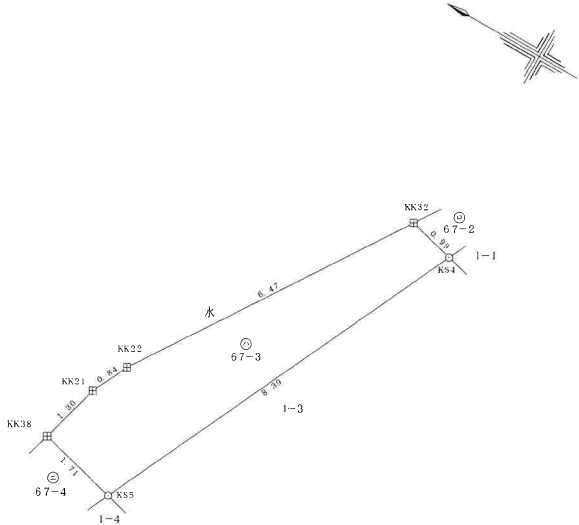


凡例		
田	コンクリート杭	新設
田	J Rコンクリート杭	既設
田	プレート	新設
田	プラスチック杭	新設
田	鉄	新設
田	計算点	

3号地

地番	1-3	地積測量図	③ 11
土地の所在	多賀城市山王字松島原		

座標求積表				
測地成果2011(世界測地系)				
地番	③	1-3		
測点名		X _n	Y _n	Σ(X _{n+1} - X _n)Y _n
KS4		-188768.594	11677.500	-239598.945000
KK33		-188785.545	11673.206	-181950.261922
KK37		-188784.181	11665.048	239343.454864
KS5		-188765.027	11669.898	181898.700126
		倍面積		-307.051932
		面積		153.5259660
		地積		153.52 m ²
総計				153.5259660

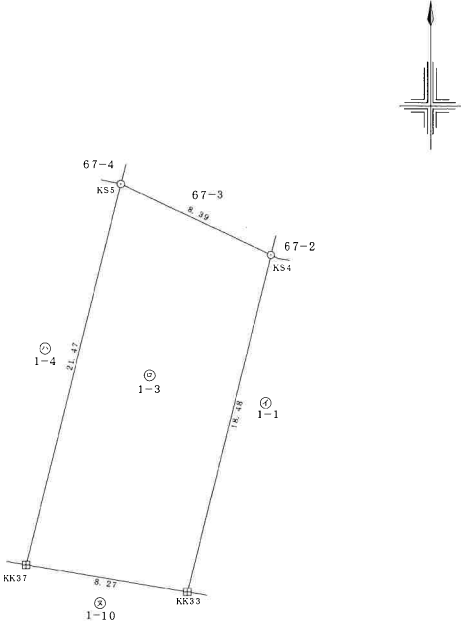


凡例		
田	コンクリート杭	新設
田	J Rコンクリート杭	既設
田	プレート	新設
田	プラスチック杭	新設
田	鉄	新設
○	計算点	

凡例		
田	コンクリート杭	新設
田	J Rコンクリート杭	既設
田	プレート	新設
田	プラスチック杭	新設
田	鉄	新設
○	計算点	

4号地

地 番	6 7 - 4	地 積 測 量 図	5 10
土地の所在	多賀城市山王字松島原		

座 標 求 積 表			
測地成果2011 (世界測地系)			
地 番	⑤ 6 7 - 4		
測 点 名	X _n	Y _n	Σ(X _{n+1} - X _{n-1}) Y _n
KK39	-188762.634	11662.148	10390.973868
KK17	-188762.511	11665.045	1224.829725
KK18	-188762.520	11665.361	-886.567436
KK19	-188762.587	11665.931	-8002.828666
KK20	-188763.215	11669.791	-9102.436980
KK38	-188763.367	11670.318	-21146.616216
KS5	-188765.027	11669.898	-5239.784202
K36	-188763.816	11667.318	18691.043436
K35	-188763.425	11663.734	4828.785876
KS6	-188763.402	11661.954	9224.605614
	位	面	積
			-17.994981
		面	積
			8.9974905
		地	積
			8.99 ㎡
総 計			8.9974905

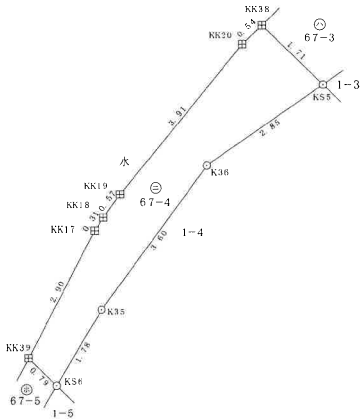


凡 例		
田	コンクリート杭	新設
田	J Rコンクリート杭	既設
田	プレート	新設
田	プラスチック杭	新設
田	鉄	新設
○	計算点	

4号地

地番	1-4	地積測量図	④ 11
土地の所在	多賀城市山王字松島原		

座 標 求 積 表				
測地成果2011 (世界測地系)				
地番	④	1-4		
測点名		Xn	Yn	(Xn+1 - Xn-1) Yn
KS5		-188765.027	11669.898	-237657.472770
KK37		-188784.181	11665.048	-212513.844464
KK41		-188783.245	11659.408	15635.266128
KK40		-188782.840	11657.030	231310.446290
KS6		-188763.402	11661.954	226416.836910
K35		-188763.425	11663.734	-4828.785876
K36		-188763.816	11667.318	-18691.043436
		倍	面 積	-328.597218
			面 積	164.2986090
			地 積	164.29 m ²
総 計		164.2986090		

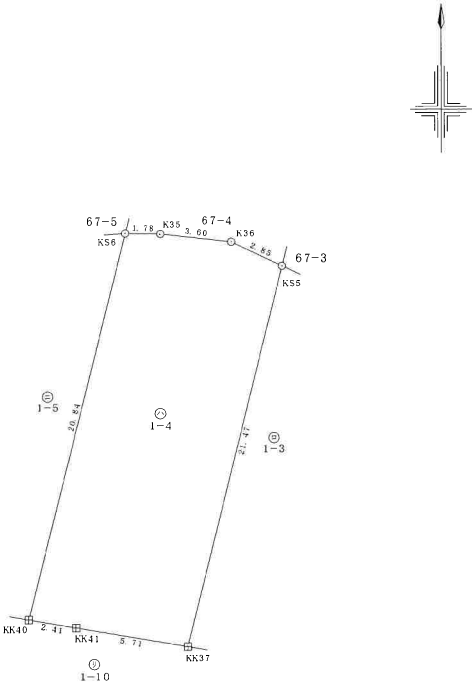


凡 例	
田	コンクリート杭 新設
田	JRコンクリート杭 既設
田	プレート 新設
田	プラスチック杭 新設
田	紙 新設
○	計算点

5号地

地番	67-5	地積測量図
土地の所在	多賀城市山王字松島原	

6/10

座標求積表		測地成果2011 (世界測地系)	
地番	⑤ 67-5		
測点名	X _n	Y _n	(X _{n+1} - X _{n-1}) Y _n
KK47	-188763.187	11653.538	13366.608086
KK16	-188762.865	11657.112	6446.382936
KK39	-188762.634	11662.148	-6262.573476
KS6	-188763.402	11661.954	-8046.748260
K34	-188763.324	11656.072	-7110.203920
KS7	-188764.012	11653.329	1596.506073
		倍面積	-10.028561
		面積	5.0142805
		地積	5.01 m ²
総計			5.0142805

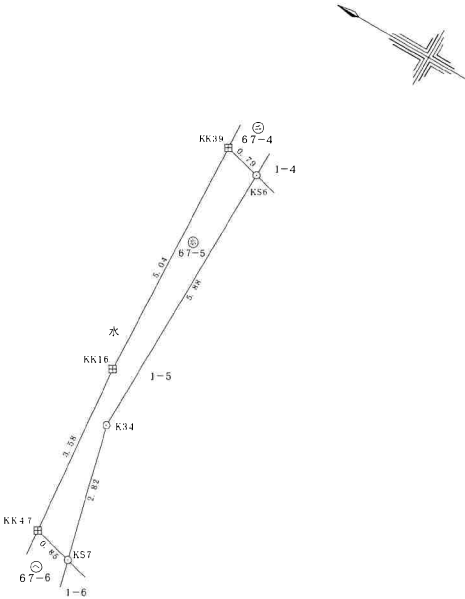

凡例		
田	コンクリート杭	新設
田	J R コンクリート杭	既設
田	プレート	新設
田	プラスチック杭	新設
田	紙	新設
○	計算点	

5号地


地 番	1-5	地 積 測 量 図	(5/11)
土地の所在	多賀城市山王字松島原		

座	標	求	積	表
---	---	---	---	---

测地成果2011 (世界测地系)


測点	番号	Xn	Yn	Xn+1 - Xn-1	Yn	
KK4.0		-188782.840	11657.030	-223080.583110		
KK4.2		-188782.539	11655.230	19242.784200		
KK4.3		-188781.189	11649.893	45935.528099		
KK4.4		-188778.596	11648.344	62842.815880		
KK4.5		-188775.794	11649.059	28866.368202		
KK4.6		-188776.118	11650.262	137922.368684		
K5.7		-188764.012	11653.329	149092.691226		
K3.4		-188763.324	11656.072	7110.203920		
			倍	面積	-321.498433	
			面積	積	160.7492165	
			面積	積	160.74	

總計	160.7492165
----	-------------

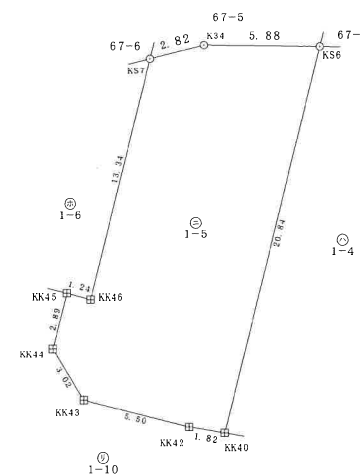

凡 例		
田	コンクリート杭	新
田	J Rコンクリート杭	既
田	プレート	新
田	プラスチック杭	新
田	鉄	新
○	計算点	

座標法による真北

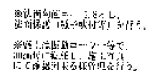



道路救
付=

ごみ集積所
FH=5.92
2.28m³
0.68坪

必要面積（有効面積）
 $0.20 \text{ m}^2 / \text{人} \times 9 \text{ 人} = 1.80 \text{ m}^2$
 有効面積としては、
 開口 $1.80 \text{ m} \times \text{奥行} 1.00 \text{ m} = 1.80 \text{ m}^2$
 CB厚を含めると、
 開口 $2.03 \text{ m} \times \text{奥行} 1.12 \text{ m} = 2.28 \text{ m}^2$


凡例	種別	面積(m ²)	割合(%)
	荒地(9戸)	1,625.31	79.24
	道路・道路低	423.62	20.65
	集積場所	2.28	0.11
計		2,051.21	100

1箇所

残留塩素	常用水圧	色	にごり
0.54 mg/l	0.5 MPa	異常なし	異常なし


給水装置工事竣工図

所有者氏名

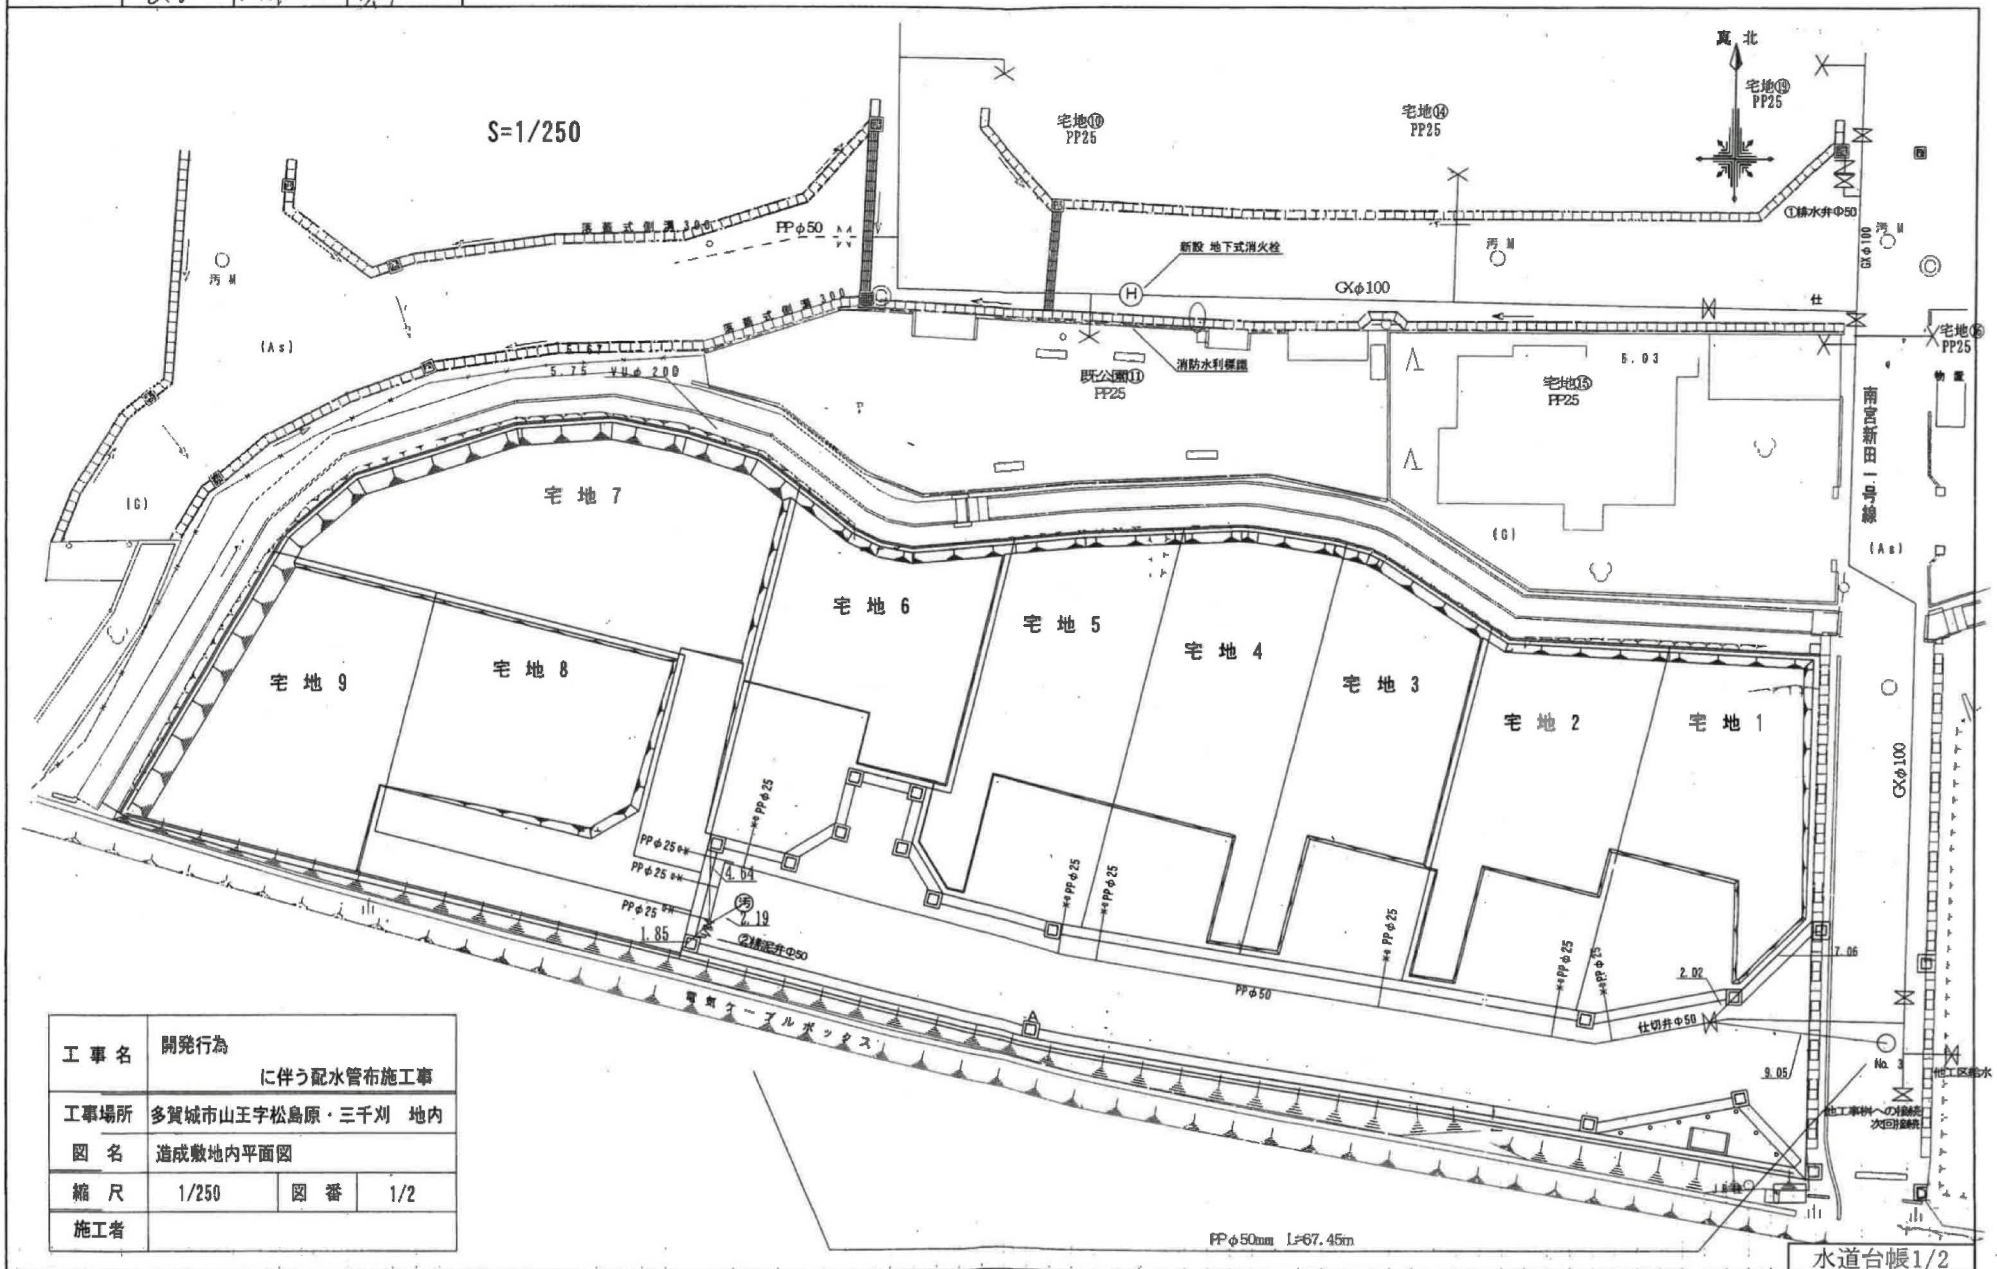


工事名	開発行為に伴う配水管布施工		
工事場所	多賀城市山王字松島原・三千刈 地内		
図名	造成敷地内平面図		
縮尺	1/250	図番	1/2
施工者			

給水管配管図 S=1:FREE

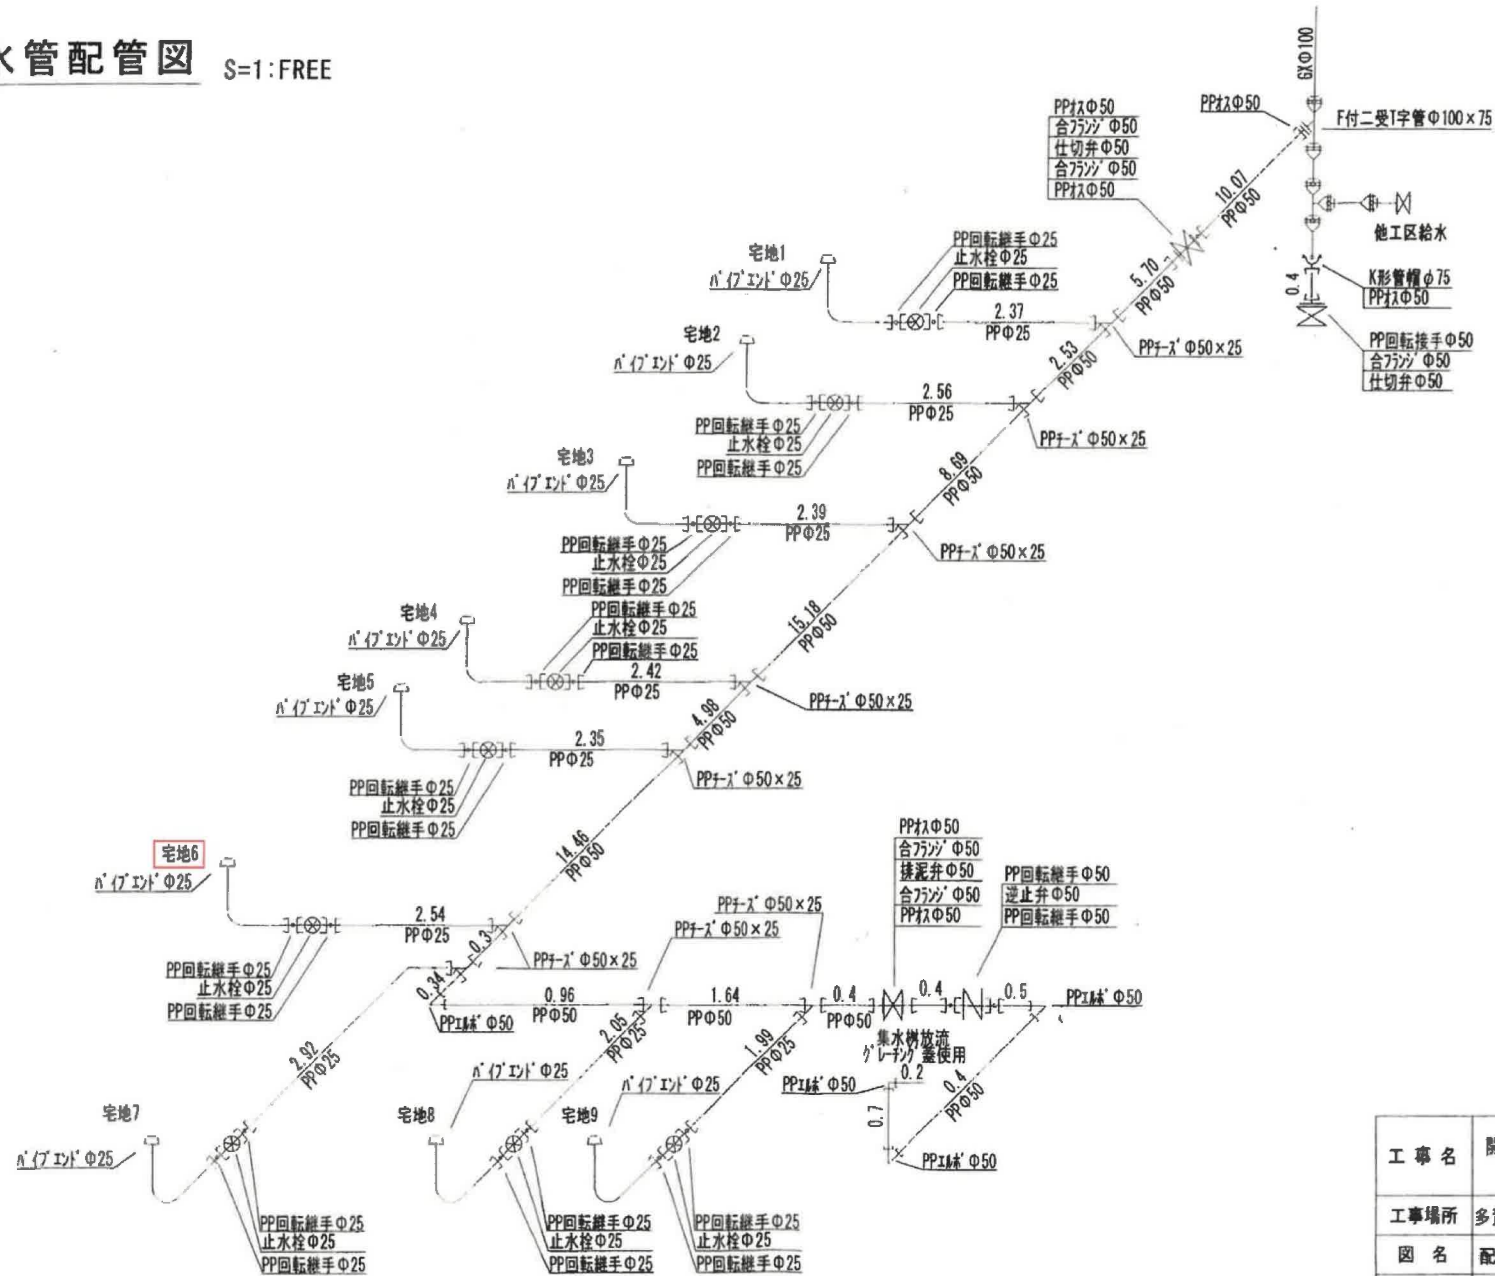

工 事 名	開発行為 に伴う配水管布施工事		
工事場所	多賀城市山王字松島原・三千刈 地内		
図 名	配管図		
縮 尺	free	図 番	3/12
施工者			

平面図 S=1/250

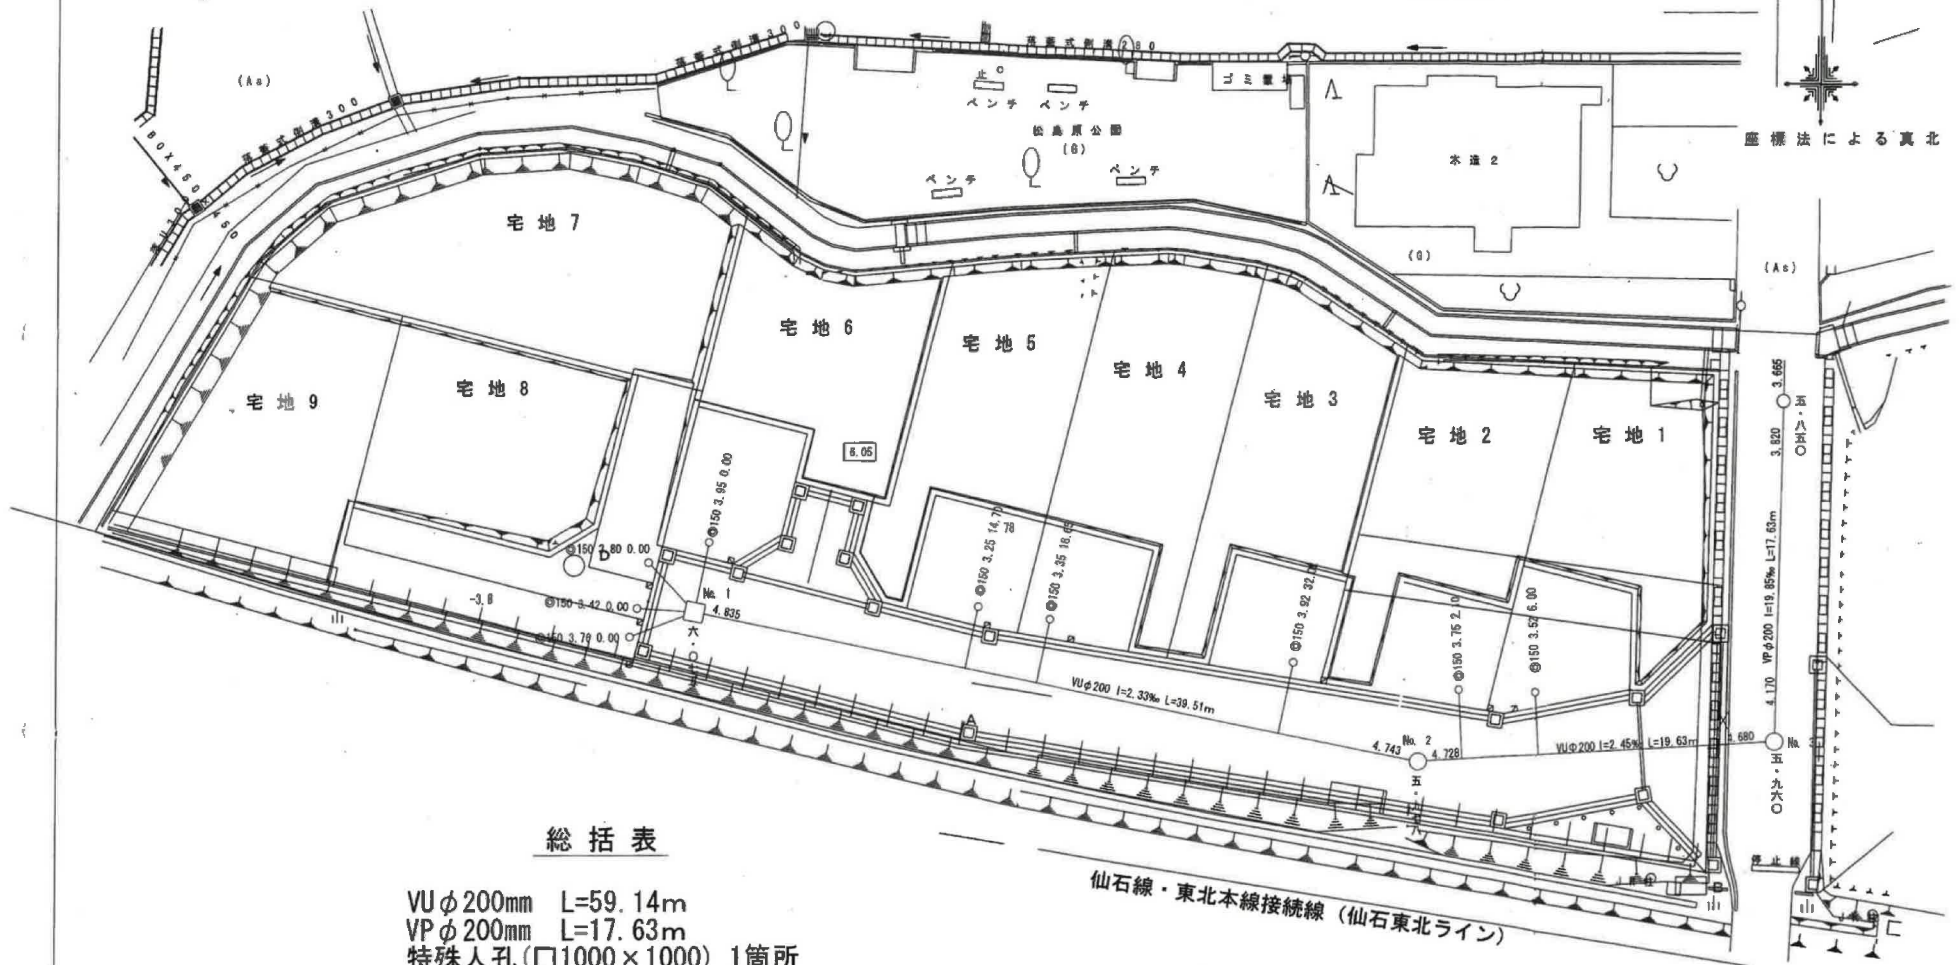

総括表

VUφ200mm L=59.14m

VPφ200mm L=17.63m

特殊人孔 (□1000×1000) 1箇所

組立1号人孔 (φ900) 2箇所

取付管設置工 (φ150) 9箇所

汚水樹設置工 (φ300) 9箇所

事業名	多賀城市山王字松島原・三千刈開発事業		
地区名	多賀城市山王字松島原1番・三千刈1番外4筆		
図名	下水道台帳図		
縮尺	1:250	図番	1/1
作成年月日	令和4年12月12日		
施工業者			

