

地 番	6-5, 6-9, 6-10 6-11, 6-12	地 積 測 量 図
土地の所在	仙台市太白区鹿野本町	


座標求積表 (世界測地系 測地成果 2011)

地 番	① 6-5			
測 点	X	Y	X-X	Y (X-X)
AB10	-196488.203	3269.552	-15.976	-52234.362752
AB3	-196505.496	3256.423	-18.505	-60260.107615
AB4	-196506.708	3258.020	10.947	35665.544940
P10	-196494.549	3267.250	17.188	56157.493000
P31	-196489.520	3271.070	6.346	20758.210220
		倍 面 積	86.777793	
		面 積	43.3888965	
		地 積	43.38 m ²	
		坪	13.12	

地 番	② 6-9			
測 点	X	Y	X-X	Y (X-X)
AB3	-196505.496	3256.423	16.081	52366.538263
AB10	-196488.203	3269.552	17.921	58593.641392
P8	-196487.575	3268.828	1.314	4295.239992
AB9	-196486.889	3268.033	-4.649	-14866.282117
AB8	-196492.124	3264.056	-8.649	-28230.820344
AB6	-196495.638	3261.465	-12.160	-39659.414400
AB2	-196504.284	3254.826	-9.958	-32411.557308
		倍 面 積	87.345478	
		面 積	43.672739	
		地 積	43.67 m ²	
		坪	13.21	

座標一覧表 (世界測地系 測地成果 2011)

測 点	X	Y	
QE506802	-196442.838	3236.205	3級基準点
QE505903	-196454.615	3317.967	3級基準点
TA1	-196478.632	3262.291	多角点
TA2	-196497.986	3281.557	多角点

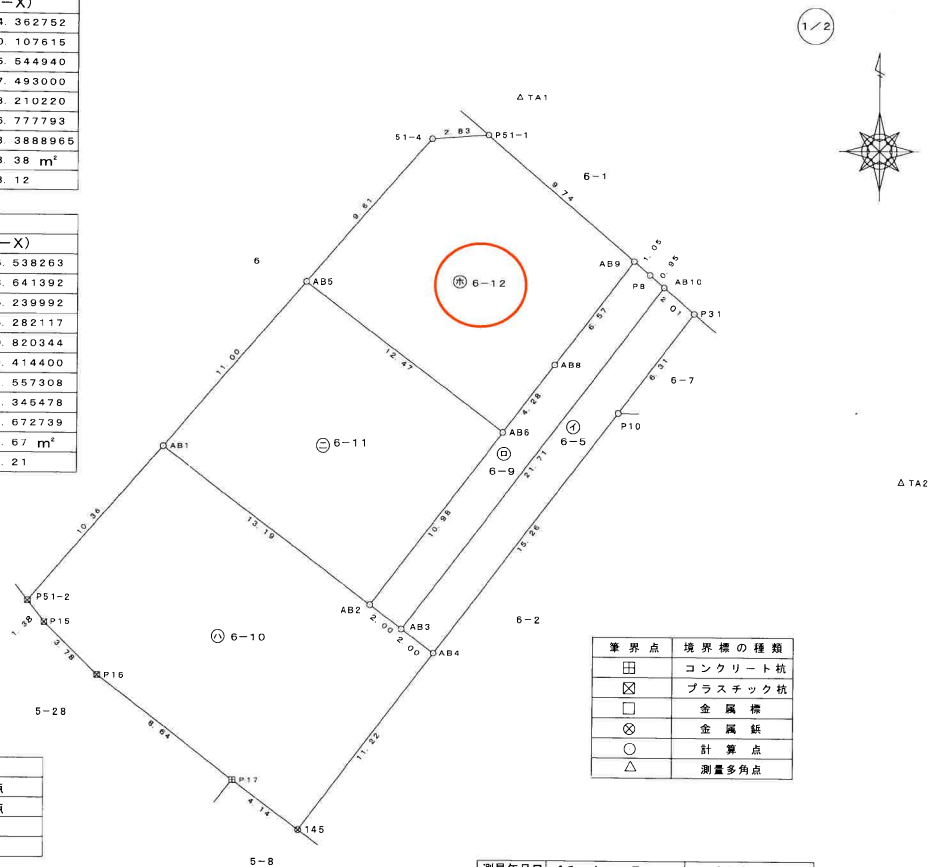

境界点	境界線の種類
田	コンクリート杭
田	プラスチック杭
田	金 属 杭
田	金 属 杭
田	計 算 点
田	測量多角点

測量年月日 令和5年10月2日 平面直角座標 X系

(日調連9)

作 成 者	(令和5 年 10 月 1 日 作成)	申 請 人	縮 尺	1 / 250
-------	-----------------------	-------	-----	---------

(日本土地家屋調査士会連合会用紙)

登記年月日：令和5年10月16日

地番	6-5, 6-9, 6-10 6-11, 6-12
土地の所在	仙台市太白区鹿野本町

地積測量図

2/2

座標求積表 (世界測地系 測地成果 2011)

地番	㊦ 6-10			
測点	X	Y	X-X	Y (X-X)
AB4	-196506.708	3258.020	10.152	33075.419040
AB3	-196505.496	3256.423	2.424	7893.569352
AB2	-196504.284	3254.826	9.189	29908.596114
AB1	-196496.307	3244.316	0.144	467.181504
P51-2	-196504.140	3237.522	-8.921	-28881.933762
P15	-196505.228	3238.371	-3.749	-12140.652879
P16	-196507.889	3241.065	-7.930	-25701.645450
P17	-196513.168	3247.921	-7.759	-25200.619039
145	-196515.648	3251.235	6.450	20970.465750
			倍面積	390.380630
			面積	195.190315
			地積	195.19 m ²
			坪	59.04

地番	㊦ 6-11			
測点	X	Y	X-X	Y (X-X)
AB1	-196496.307	3244.316	-16.290	-52849.907640
AB2	-196504.284	3254.826	0.769	2502.961194
AB6	-196495.538	3261.465	16.290	53129.264850
AB5	-196487.994	3251.526	-0.769	-2500.423494
			倍面積	281.894910
			面積	140.947455
			地積	140.94 m ²
			坪	42.63

地番	㊦ 6-12			
測点	X	Y	X-X	Y (X-X)
AB5	-196487.994	3251.526	-14.806	-48142.093956
AB6	-196495.538	3261.465	-4.130	-13469.850450
AB8	-196492.124	3264.056	8.649	28230.820344
AB9	-196486.889	3268.033	11.597	37899.378701
P51-1	-196480.527	3260.651	6.157	20075.828207
51-4	-196480.732	3257.825	-7.467	-24326.179275
			倍面積	267.903571
			面積	133.9517855
			地積	133.95 m ²
			坪	40.52

(日調連9)

作成者 (和5 年10月1 日作成)

(日本土地家屋調査士会連合会用紙)

申請人

縮尺 1/





A
B
鹿野本町
鹿野本町

請求部	所在	仙台市太白区鹿野本町				地番	6番1			
出力縮	縮尺不明	精度区分	座標系番号又は記号	分類	地図に準ずる図面			種類	旧土地台帳附属地図	
作成年月日				備付年月日(原図)				補記事項		


23002490

S=1:200

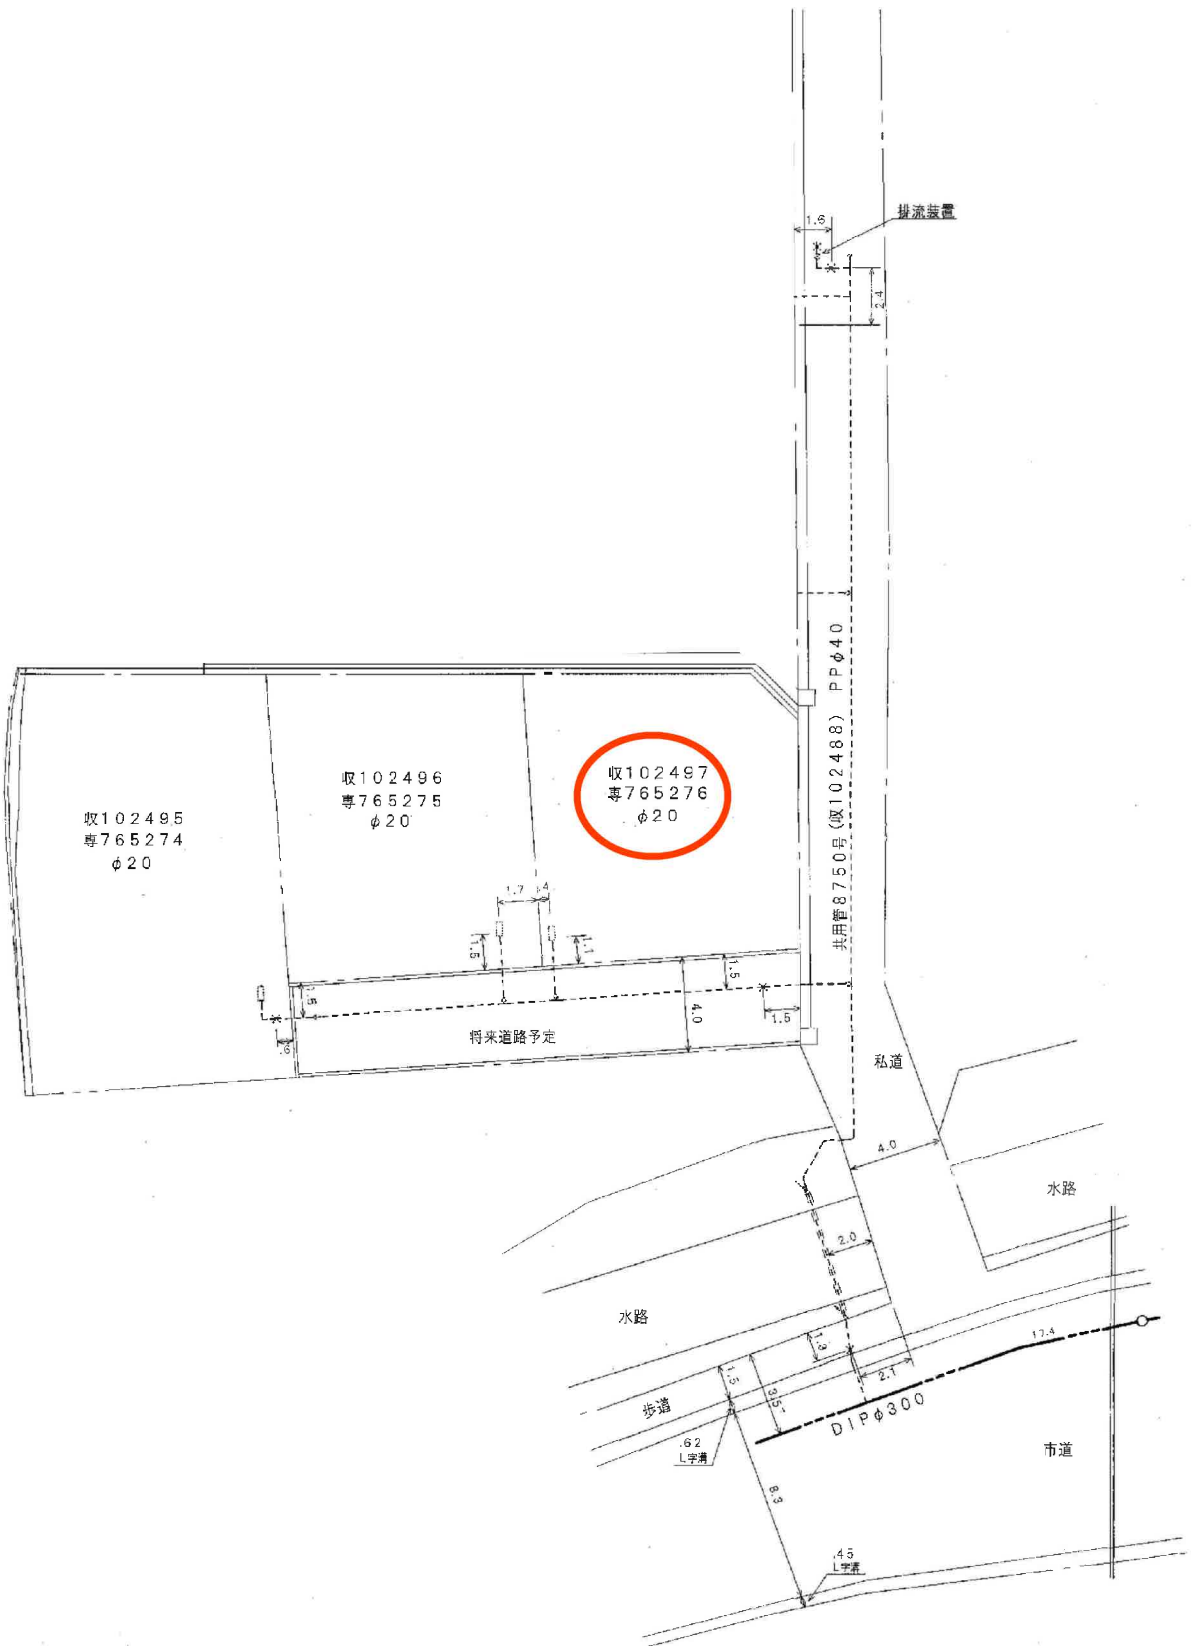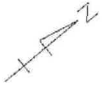

排水設備等工事平面図

(原設計図・変更図・竣工図)

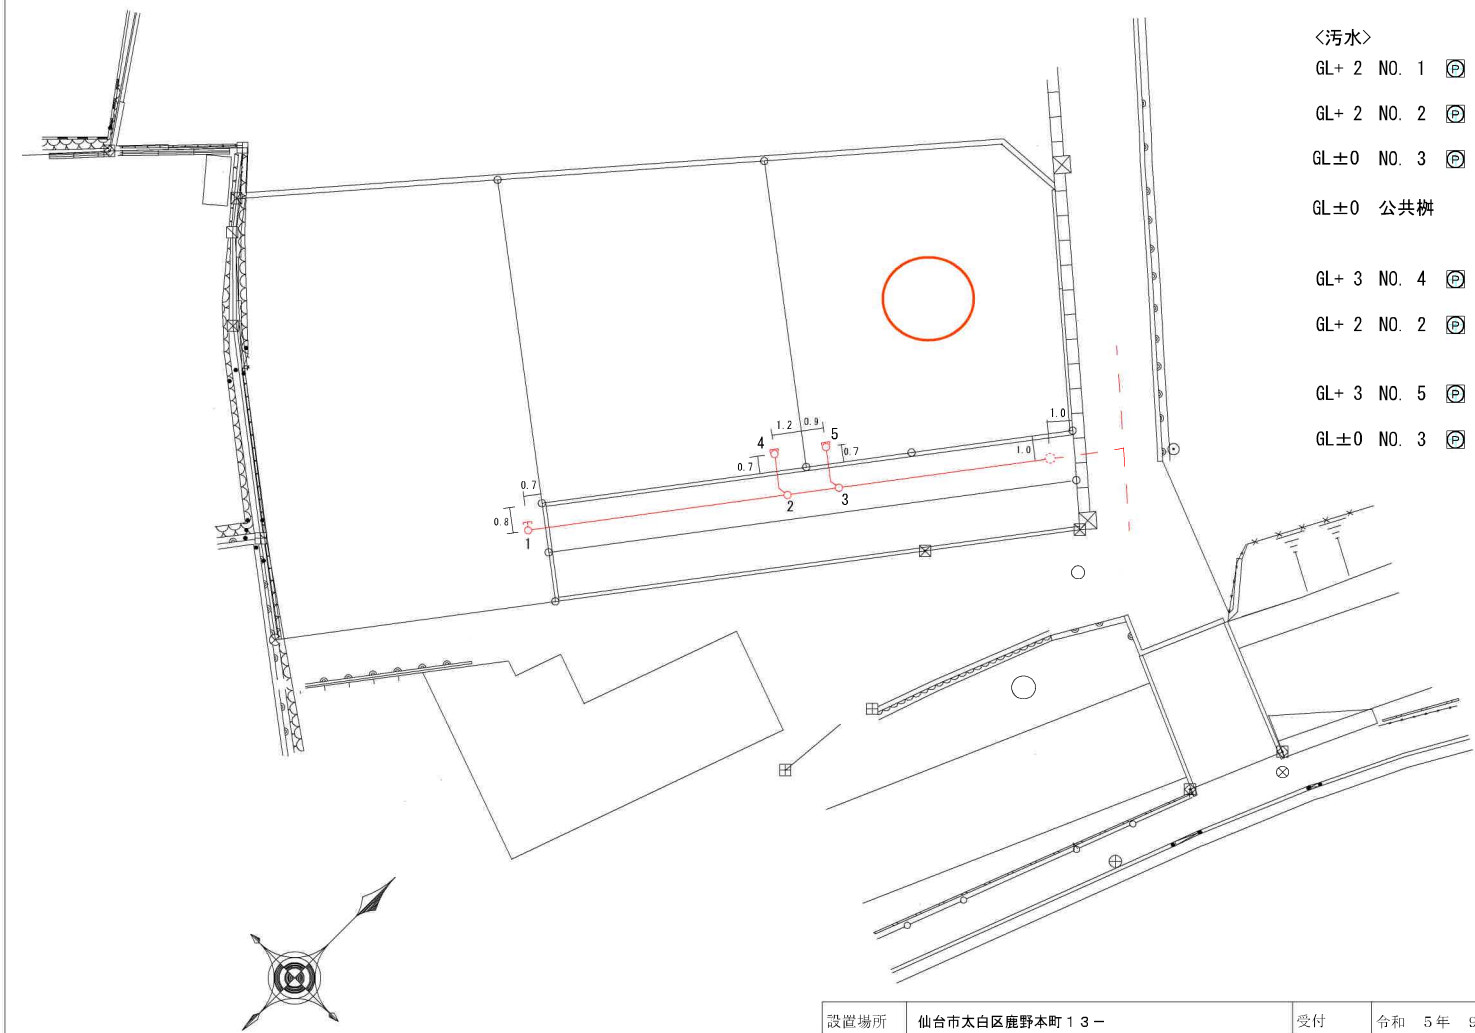

＜汚水＞

GL+ 2 NO. 1	15×52 90L	
	VUΦ100×10.8m	1.4/100
GL+ 2 NO. 2	15×71 45YS	
	VUΦ100×1.9m	2.1/100
GL±0 NO. 3	15×76 45YS	
	VUΦ100×8.5m	1.0/100
GL±0 公共樹	30×90 入85	
GL+ 3 NO. 4	15×65 ST	
	VUΦ100×1.5m	2.6/100
GL+ 2 NO. 2	15×71 45YS	
GL+ 3 NO. 5	15×72 ST	
	VUΦ100×1.5m	2.6/100
GL±0 NO. 3	15×76 45YS	

※公共・最終ますは、官民境界より 1.0m
民民境界より 1.0m 縮尺 1/100

設置場所		仙台市太白区鹿野本町13ー	受付	令和 5年 9月 12日		第 052022号		本図面は、後日 修繕等の管理上必 要ですので大切に 保管して下さい。		
申請者	住所		確認	令和 5年 9月 19日						
	氏名		竣工検査	令和 年 月 日						
施工業者	登録番号 714		除害施設	令和 年 月 日		汚水貯留槽	協議	第	号	設計図 収受印
	住所			協議	第 号		令和 年 月 日			
	会社名		排水槽	令和 年 月 日			登録	第 号		
	代表者名 電話			協議	第 号		令和 年 月 日			